


1階平面詳細図 1:50

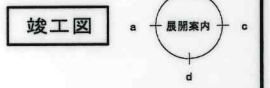

【凡例】 (○) 各階F.L.からの仕上床高さを示す。(特記無効時は±0とする。)

RC壁を示す。

家具詳細図番号を示す。

Lgs壁を示す。

年月日	整理番号	図面番号	図面名
原案	設計	担当	図面名
SCALE A 2-1:50 A 3-71%			
			35